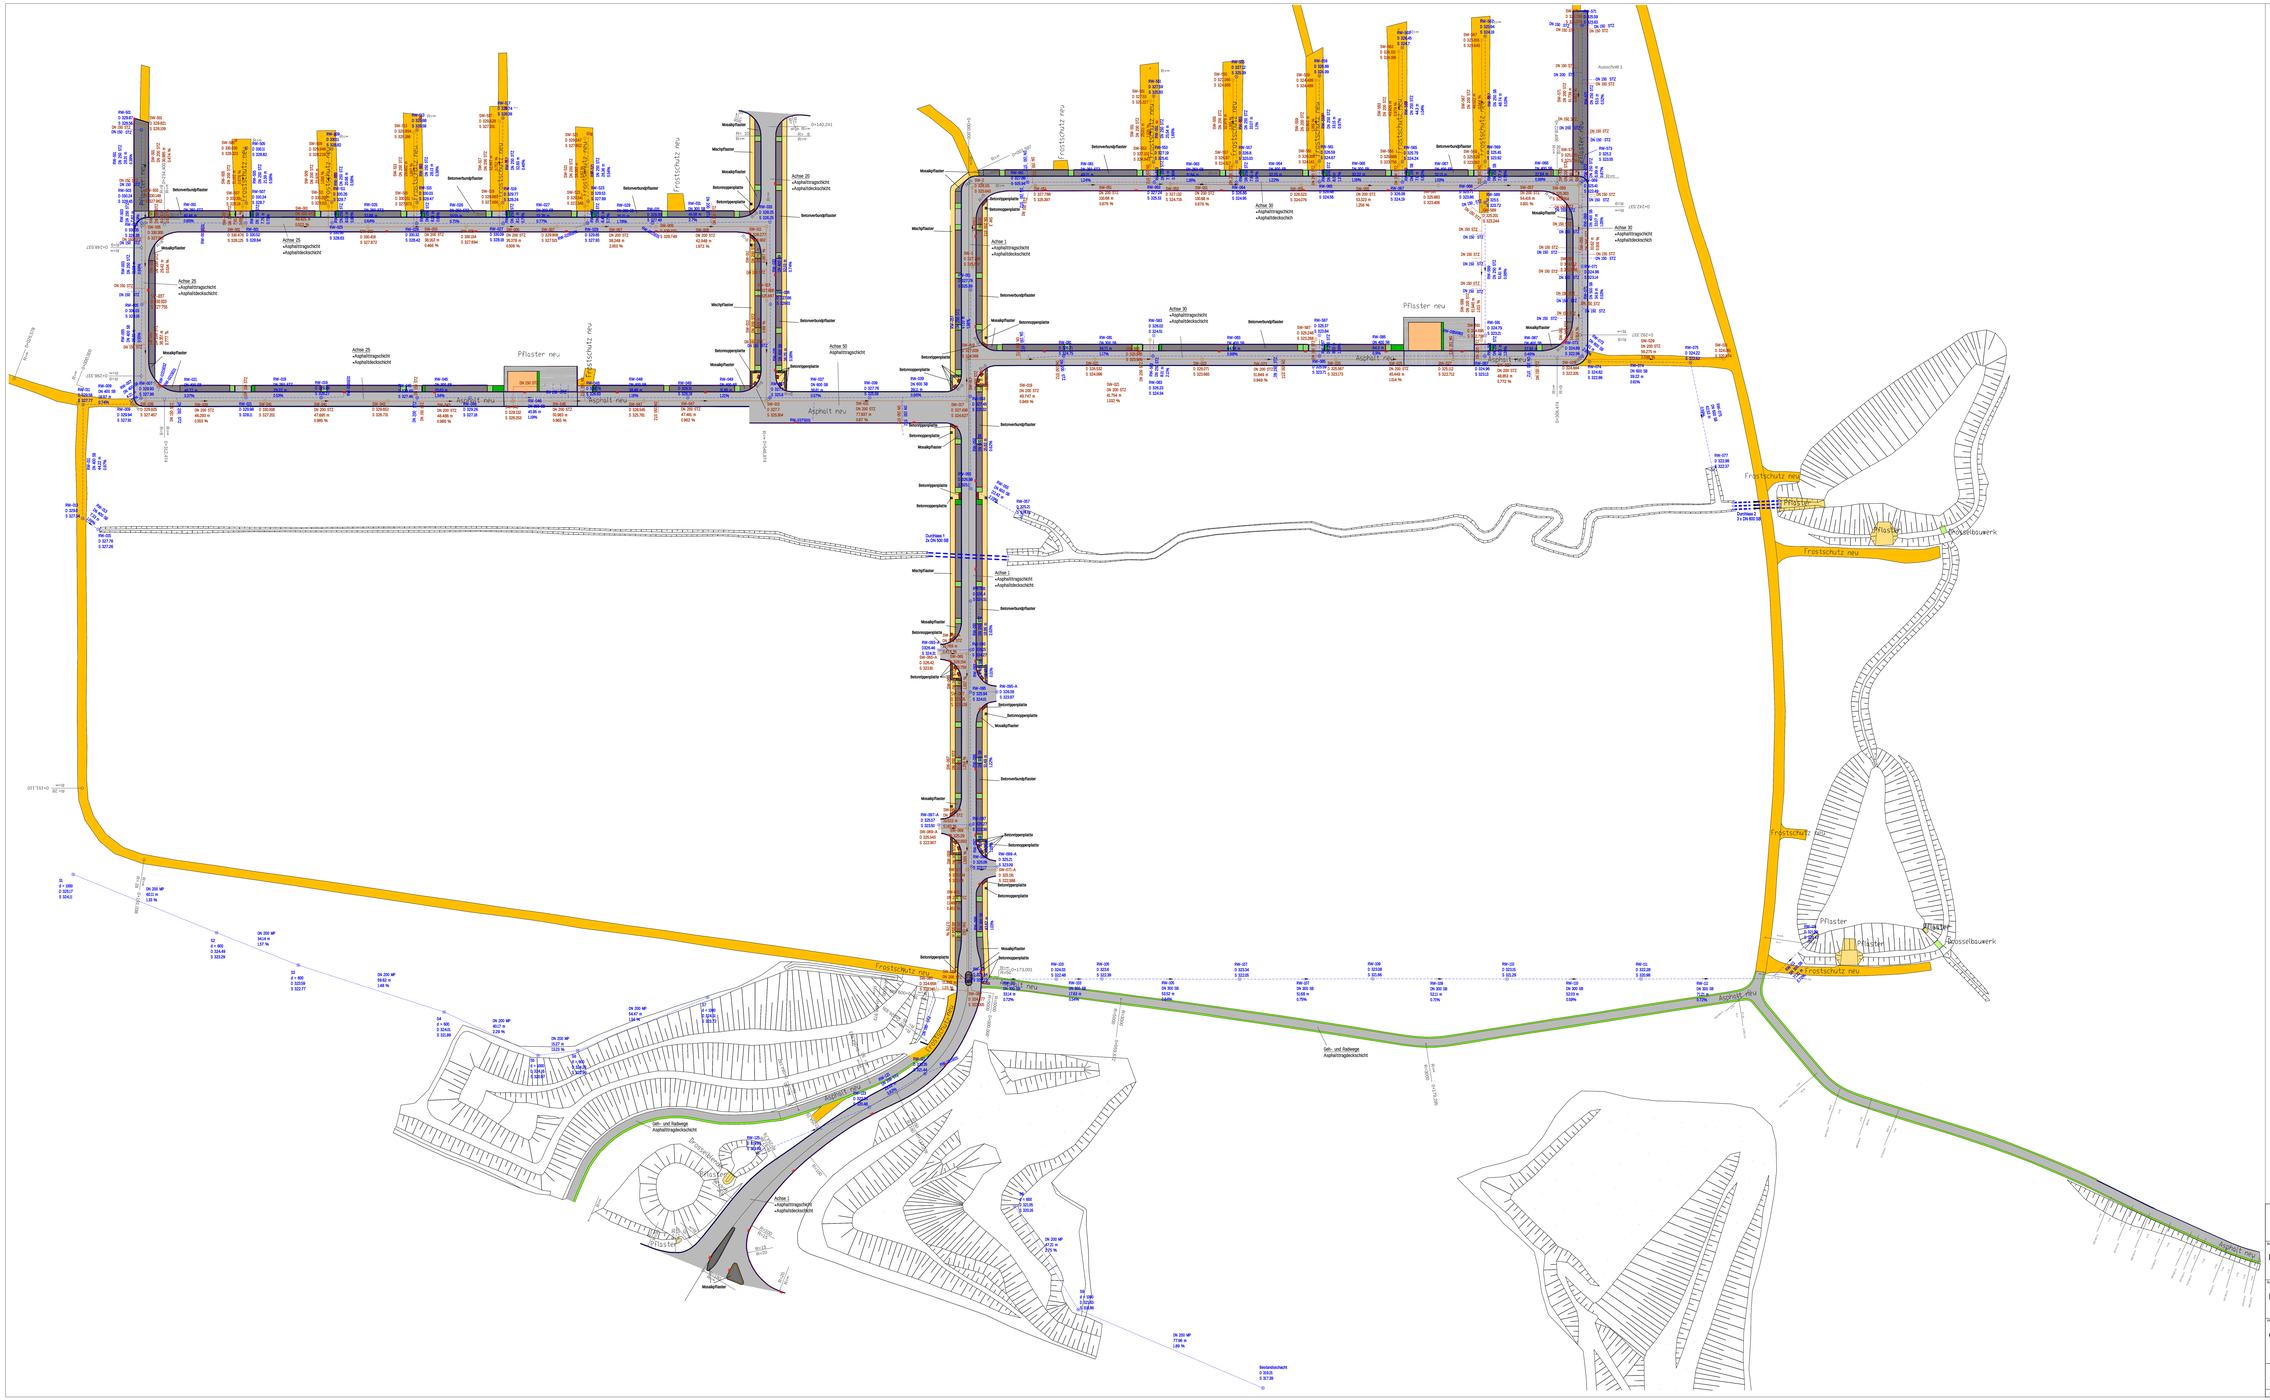
Legende
Asphaltfläche
Bunkerfl.
Betonverbundpflaster
Mischpflaster Gehweg
Mosaikpflaster
Frostschutz
Baumscheibe
Begrünung
Fundament
Stahlbetonbelag
Tiefbord
U-Stein
U-Stein
Betonsonderplatte
Betonsonderplatte
Mischpflaster
Anfahrschutz vor Pfeilergraben
Frostschutz neu
Pfeiler
Asphalt neu
Asphalt neu
Asphalt neu
Asphalt neu
Asphalt neu
Asphalt neu
Achse 1
Achse 20
Achse 25
Achse 30
